

ZARZĄDZENIE NR 44/2022
WÓJTA GMINY KĘTRZYN
z dnia 01 czerwca 2022 r.

w sprawie wyrażenia zgody na obciążenie nieruchomości stanowiących własność Gminy Kętrzyn służebnością przesyłu.

Na podstawie art. 30 ust. 2 pkt 3 ustawy o samorządzie gminnym . (Dz.U. z 2022 r., poz. 559 ze zm.), art.305¹ ustawy z dnia 23 kwietnia 1964 r. Kodeks Cywilny (jedn. tekst Dz.U. z 2020 r., poz. 1740 ze zm.) oraz art. 13 ust. 1 ustawy z dnia 21 sierpnia 1997 r. o gospodarce nieruchomościami (jedn. tekst . (Dz. U. z 2021 r., poz. 1899 ze zm.), § 4 ust. 2 pkt 5 Uchwały Nr XLIX/326/2010 Rady Gminy Kętrzyn z dnia 29.09.2010 r. w sprawie określenia zasad gospodarowania gminnym zasobem nieruchomości Gminy Kętrzyn oraz § 3 Uchwały Nr V/31/2019 Rady Gminy Kętrzyn z dnia 6.03.2019 r. w sprawie ustalenia zasad obciążania nieruchomości Gminy Kętrzyn służebnościami gruntowymi i przesyłu, Wójt Gminy Kętrzyn zarządza, co następuje:

§ 1

Wyrażam zgodę na obciążenie nieruchomości oznaczonej w obrębie Wopławki nr działki 43 dla której Sąd Rejonowy w Kętrzynie, V Wydział Ksiąg Wieczystych, prowadzi księgę wieczystą numer OL1K/00033228/3 stanowiącej własność Gminy Kętrzyn, na rzecz Polskiej Spółki Gazownictwa sp.z o. o. z siedzibą w Tarnowie ul. Wojciecha Bandrowskiego 16, 33-100 Tarnów, Oddział w Olsztynie, ul. Lubelska 42A, 10-409 Olsztyn odpłatną i nieograniczoną w czasie służebnością przesyłu polegającą na:


1. posadowieniu na Nieruchomości przyłącza gazowego o średnicy DN25 i długości L=2,17 m w pasie o szerokości 1,0m tj. w obszarze po 0,5m na każdą stronę od osi przyłącza, zgodnie z mapą stanowiącą Załącznik Nr 1,
2. wyraża zgodę na korzystanie z Nieruchomości w zakresie niezbędnym do dystrybucji gazu Siecią dystrybucyjną zgodnie z Załącznikiem Nr 1,
3. zapewnia PSG prawo wstępu, przechodu, przejazdu, swobodnego dostępu do Sieci dystrybucyjnej, w celu wykonania czynności związanych z wybudowaniem, posadowieniem Sieci dystrybucyjnej, naprawami, remontami, eksploatacją, konserwacją,
4. wyraża zgodę na ograniczenie swojego prawa jako Właściciela do wykonywania w Pasie (eksploatacyjnym o szerokości 1,0 m) zgodnie z Załącznikiem Nr 1, działań mogących mieć negatywny wpływ na trwałość, prawidłową eksploatację oraz ewentualną naprawę Sieci dystrybucyjnej, w szczególności poprzez powstrzymanie się od: wznoszenia obiektów budowlanych, urządzania stałych składów i magazynów, nasadzania i utrzymywania drzew.

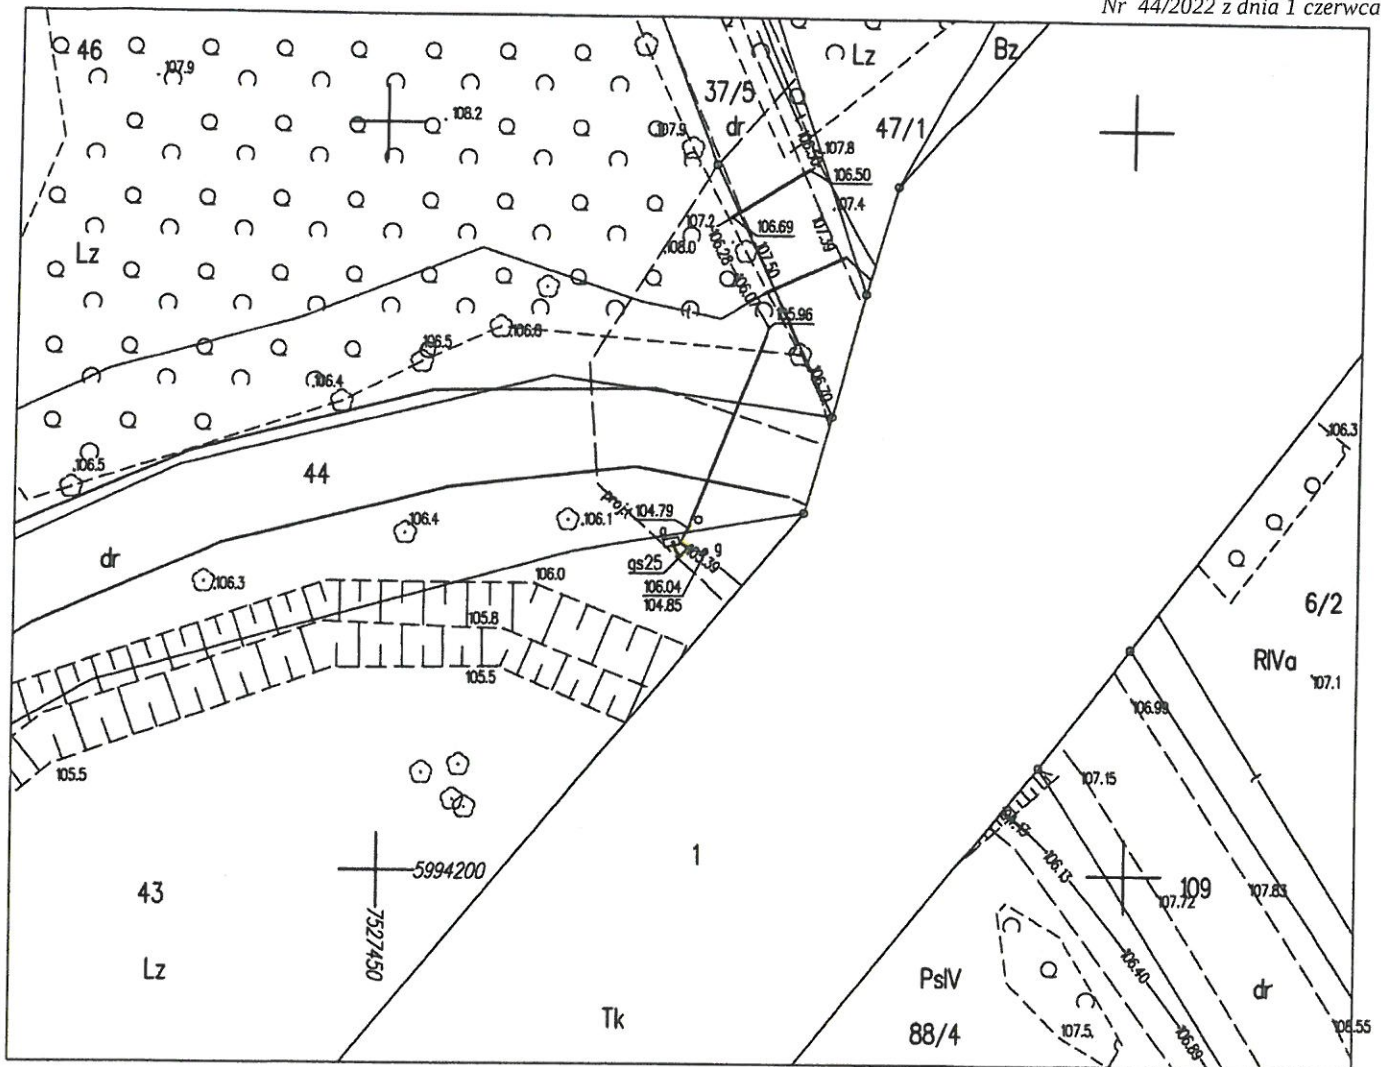
§ 2

Ustanowienie służebności przesyłu nastąpi w formie aktu notarialnego, którego koszty pokryje Przedsiębiorstwo Energetyczne.

§ 3

Zarządzenie wchodzi w życie z dniem wydania i podlega ogłoszeniu w sposób zwyczajowo przyjęty.

WÓJT

mgr inż. Paweł Bobrowski



**Mapa inwentaryzacji powykonawczej
z inwentaryzacji przyłącza gazu**
skala 1:500

Długość przyłącza gazu - gs25 - 2.0

Województwo: warmińsko - mazurskie
Gmina: 280803_2 Kętrzyn
Obręb: 280803_2.0050 Wopławki
Obiekt: Karolewo, dz. 43
Przekrój przewodu: gs25
Rodzaj przewodu: PE
Nr zgłoszenia: GKN-O.6640.1.87.2022
Układ wsp. 2000/21
Układ wys. EVRS 2007
Sekcja: 7.214.24.03.3
Obiekt niniejszy zainwentaryzowano i stwierdza się,
że został usytuowany zgodnie z projektem
zagospodarowania działki lub terenu.

Olsztyn 04.02.2022

Wykonawca

PRZEDSIĘBIORSTWO GEODEZYJNO-KARTOGRAFICZNE
GEOMAP
Bogdan Nowakowski
10-691 Olsztyn, ul. Gębika 55 lok. 15
NIP 7391040087, REGON 280466023
tel. 603 197 800

GEODETA
mgr inż. Bogdan Nowakowski
Upr. GUGIK Nr 3340

Oświadczam, że operat techniczny zawierający rezultaty prac geodezyjnych, w wyniku których powstał niniejszy dokument uzyskał pozytywny wynik weryfikacji.	
Identyfikator zgłoszenia prac geodezyjnych	GKN-O.6640.1.87.2022
Organ Służby Geodezyjnej i Kartograficznej, który otrzymał zgłoszenie	Starosta Kętrzyński
Wykonawca prac geodezyjnych	P. G-K GEOMAP Bogdan Nowakowski
Nr oraz data sporządzenia dokumentu zawierającego wynik pozytywnej weryfikacji	GKN-O.6640.1.87.2022_1 10.02.2022
Imię i nazwisko oraz nr uprawnień Zawodowych kierownika prac geodezyjnych	Bogdan Nowakowski 3340
Data i podpis kierownika prac geodezyjnych	Jestem świadomy odpowiedzialności karnej za złożenie fałszywego oświadczenia GEODETA mgr inż. Bogdan Nowakowski Upr. GUGIK Nr 3340 Olsztyn 10.02.2022

WÓJT
mgr inż. Paweł Bobrowski