

w sprawie wyrażenia zgody na obciążenie nieruchomości stanowiących własność Gminy Kętrzyn służebnością przesyłu.

Na podstawie art. 30 ust. 2 pkt 3 ustawy o samorządzie gminnym . (Dz.U. z 2022 r., poz. 559 ze zm.), art.305¹ ustawy z dnia 23 kwietnia 1964 r. Kodeks Cywilny (jedn. tekst Dz.U. z 2020 r., poz. 1740 ze zm.) oraz art. 13 ust. 1 ustawy z dnia 21 sierpnia 1997 r. o gospodarce nieruchomościami (jedn. tekst . (Dz. U. z 2021 r., poz. 1899 ze zm.), § 4 ust. 2 pkt 5 Uchwały Nr XLIX/326/2010 Rady Gminy Kętrzyn z dnia 29.09.2010 r. w sprawie określenia zasad gospodarowania gminnym zasobem nieruchomości Gminy Kętrzyn oraz § 3 Uchwały Nr V/31/2019 Rady Gminy Kętrzyn z dnia 6.03.2019 r. w sprawie ustalenia zasad obciążania nieruchomości Gminy Kętrzyn służebnościami gruntowymi i przesyłu, Wójt Gminy Kętrzyn zarządza, co następuje:

§ 1

Wyrażam zgodę na obciążenie nieruchomości oznaczonej w obrębie Biedaszki nr działki 72/28 dla której Sąd Rejonowy w Kętrzynie, V Wydział Ksiąg Wieczystych, prowadzi księgę wieczystą numer OL1K/00037468/5 stanowiącej własność Gminy Kętrzyn, na rzecz Polskiej Spółki Gazownictwa sp.z o. o. z siedzibą w Tarnowie ul. Wojciecha Bandrowskiego 16, 33-100 Tarnów, Oddział w Olsztynie, ul. Lubelska 42A, 10-409 Olsztyn odpłatną i nieograniczoną w czasie służebnością przesyłu polegającą na:

1. posadowieniu na Nieruchomości przyłącza gazu średniego ciśnienia o średnicy DN25 i długości L=18,8 m w pasie o szerokości 1,0m tj. w obszarze po 0,5m na każdą stronę od osi przyłącza, zgodnie z mapą stanowiącą Załącznik Nr 1,
2. wyraża zgodę na korzystanie z Nieruchomości w zakresie niezbędnym do dystrybucji gazu Siecią dystrybucyjną zgodnie z Załącznikiem Nr 1,
3. zapewnia PSG prawo wstępu, przechodu, przejazdu, swobodnego dostępu do Sieci dystrybucyjnej, w celu wykonania czynności związanych z wybudowaniem, posadowieniem Sieci dystrybucyjnej, naprawami, remontami, eksploatacją, konserwacją,
4. wyraża zgodę na ograniczenie swojego prawa jako Właściciela do wykonywania w Pasie (eksploatacyjnym o szerokości 1,0 m) zgodnie z Załącznikiem Nr 1, działań mogących mieć negatywny wpływ na trwałość, prawidłową eksploatację oraz ewentualną naprawę Sieci dystrybucyjnej, w szczególności poprzez powstrzymanie się od: wznoszenia obiektów budowlanych, urządzania stałych składów i magazynów, nasadzania i utrzymywania drzew.


§ 2

Ustanowienie służebności przesyłu nastąpi w formie aktu notarialnego, którego koszty pokryje Przedsiębiorstwo Energetyczne.

§ 3

Zarządzenie wchodzi w życie z dniem wydania i podlega ogłoszeniu w sposób zwyczajowo przyjęty.


mgr inż. Paweł Bobrowski

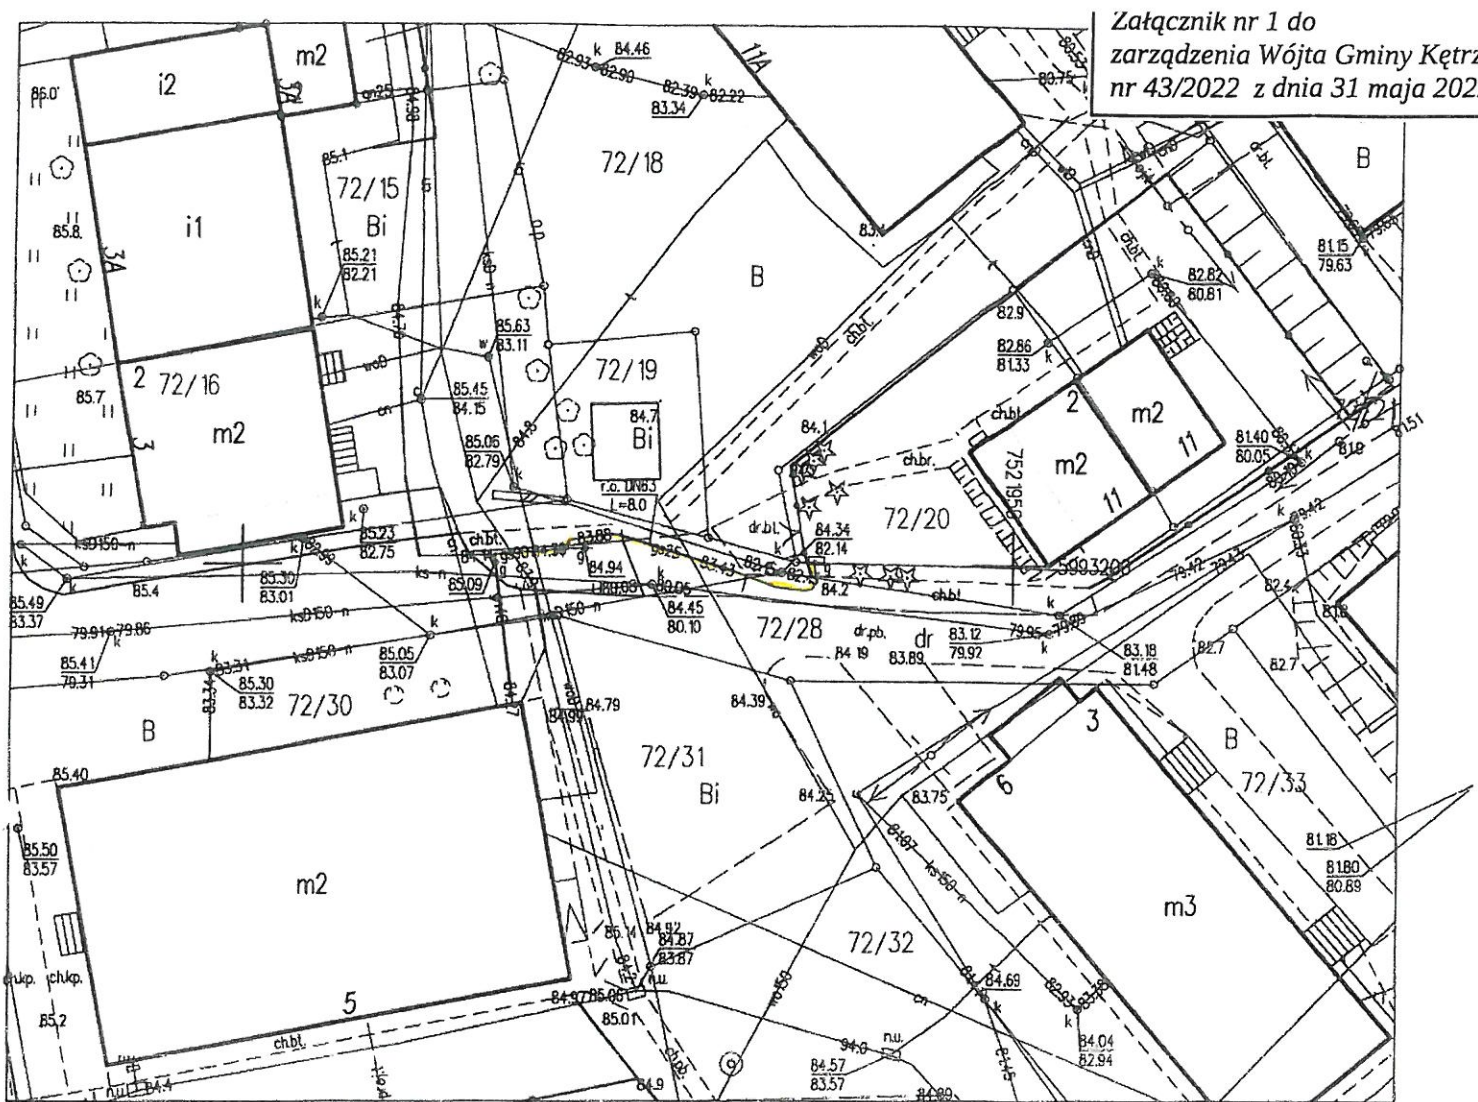

**Mapa inwentaryzacji powykonawczej
z inwentaryzacji przyłącza gazu
skala 1:500**

Województwo: warmińsko - mazurskie
Gmina: 280803_2 Kętrzyn
Obręb: 280803_2.0004 Biedaszki
Obiekt: Biedaszki Małe 11, dz. 72/20, 72/28
Przekrój przewodu: gs25
Rodzaj przewodu: PE
Nr zgłoszenia: GKN-O.6640.1.1226.2021
Układ wsp. 2000/7
Układ wys. EVRS 2007
Sekcja: 7.214.243.09.4.3
Obiekt niniejszy zainwentaryzowano i stwierdza się,
że został usytuowany zgodnie z projektem
zagospodarowania działki lub terenu.

Olsztyn 2.12.2021 Wykonawca

PRZEDSIĘBIORSTWO GEODEZYJNO-KARTOGRAFICZNE
GEOMAP
Bogdan Nowakowski
10-691 Olsztyn, ul. Gębika 55 lok. 15
NIP 73910-10087, REGON 280466023
tel. 603 197 800

GEODETA
mgr inż. Bogdan Nowakowski
Upr. GUGiK Nr 3340

Oświadczam, że operat techniczny zawierający rezultaty prac geodezyjnych, w wyniku których powstał niniejszy dokument uzyskał pozytywny wynik weryfikacji.

Identyfikator zgłoszenia prac geodezyjnych	GKN-O.6640.1.1226.2021
Organ Służby Geodezyjnej i Kartograficznej, który otrzymał zgłoszenie	Starosta Kętrzyński
Wykonawca prac geodezyjnych	P. G-K GEOMAP Bogdan Nowakowski
Nr oraz data sporządzenia dokumentu zawierającego wynik pozytywnej weryfikacji	GKN-O.6640.1.1226.2021_1 9.12.2021
Imię i nazwisko oraz nr uprawnień Zawodowych kierownika prac geodezyjnych	Bogdan Nowakowski 3340
Data i podpis kierownika prac geodezyjnych	Jestem świadomy odpowiedzialności karnej za złożenie fałszywego oświadczenia
	GEODETA mgr inż. Bogdan Nowakowski Upr. GUGiK Nr 3340
	Olsztyn 9.12.2021