Załącznik nr 1 do
zarządzenia Wójta Gminy Kętrzyn
nr 42/2022 z dnia 31 maja 2022 r.

Mapa z inwentaryzacji powykonawczej przyłącza gazu średniego ciśnienia
Skala 1:500

- - - - -

Woj.. : **warmińsko-mazurskie**
Powiat : **kętrzyński**
Gmina : **280803_2 Kętrzyn-gmina**
Obręb : **0015 Karolewo**
Działka : **28/89, 28/93**
Miejscowość : **Karolewo**
Układ współrzędnych : **2000**
Układ wysokościowy : **PL-EVRF2007-NH**
Arkusz mapy zasadniczej : **7.214.24.08.1.1**
Identyfikator zgłoszenia prac nr **GKN-O. 6640.1.1047.2021**
Kętrzyn, dnia **20.10.2021 r.**

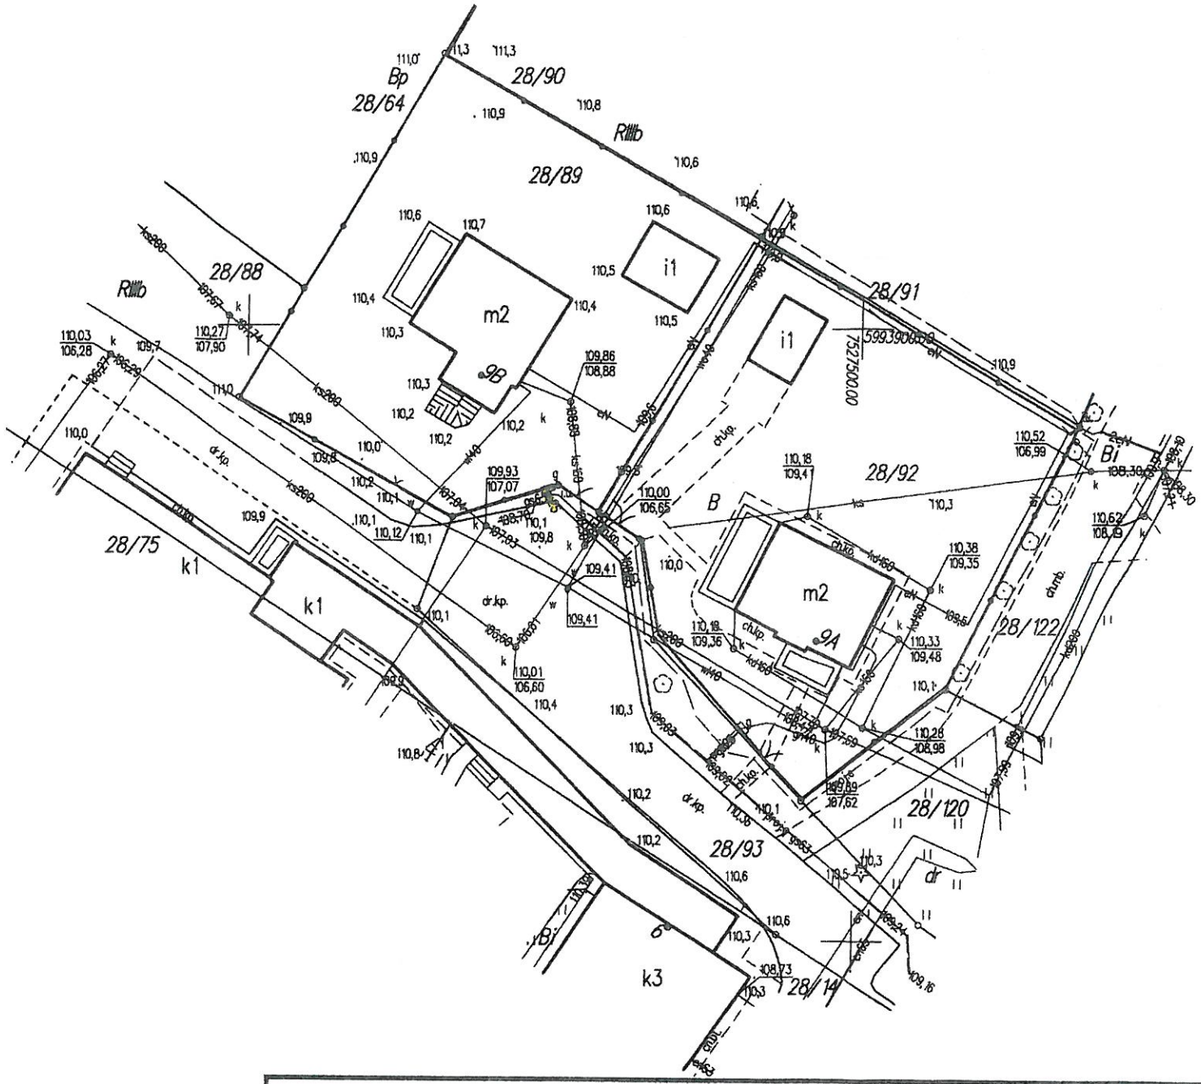

Obiekt budowlany przyłącze gazu zainwentaryzowano w dniu 20.10.2021 r. i stwierdza się, że został usytuowany zgodnie z projektem planu zagospodarowania terenu

Wykonał:

GEO-WEKTOR-Usługi Geodezyjne
Paweł Kobiałka
11-500 Giżycko, ul. Aleja 1Maja 13A/51
Tel. 508-072-241
NIP 741-180-12-19, REGON 281353255

GEODETA UPRAWNIONY
Paweł Kobiałka
Świadectwo Nr 21191
tel. 508072241

Wykonawca prac geodezyjnych: **GEO-WEKTOR-Usługi Geodezyjne Paweł Kobiałka**
Kierownik prac geodezyjnych: **Paweł Kobiałka, (nr uprawnień 21191)**

OŚWIADCZENIE
Prace geodezyjne zgłoszone w STAROSTWIE POWIATOWYM W KĘTRZYNIE pod nr **GKN-O.6640.1.1047.2021** zostały **pozytywnie zweryfikowane**. Wynik weryfikacji zawiera protokół nr GKN-O.6640.1.1047.2021.1 z dnia 03.11.2021 r.
(Jestem świadomy odpowiedzialności karnej za składanie fałszywego oświadczenia)